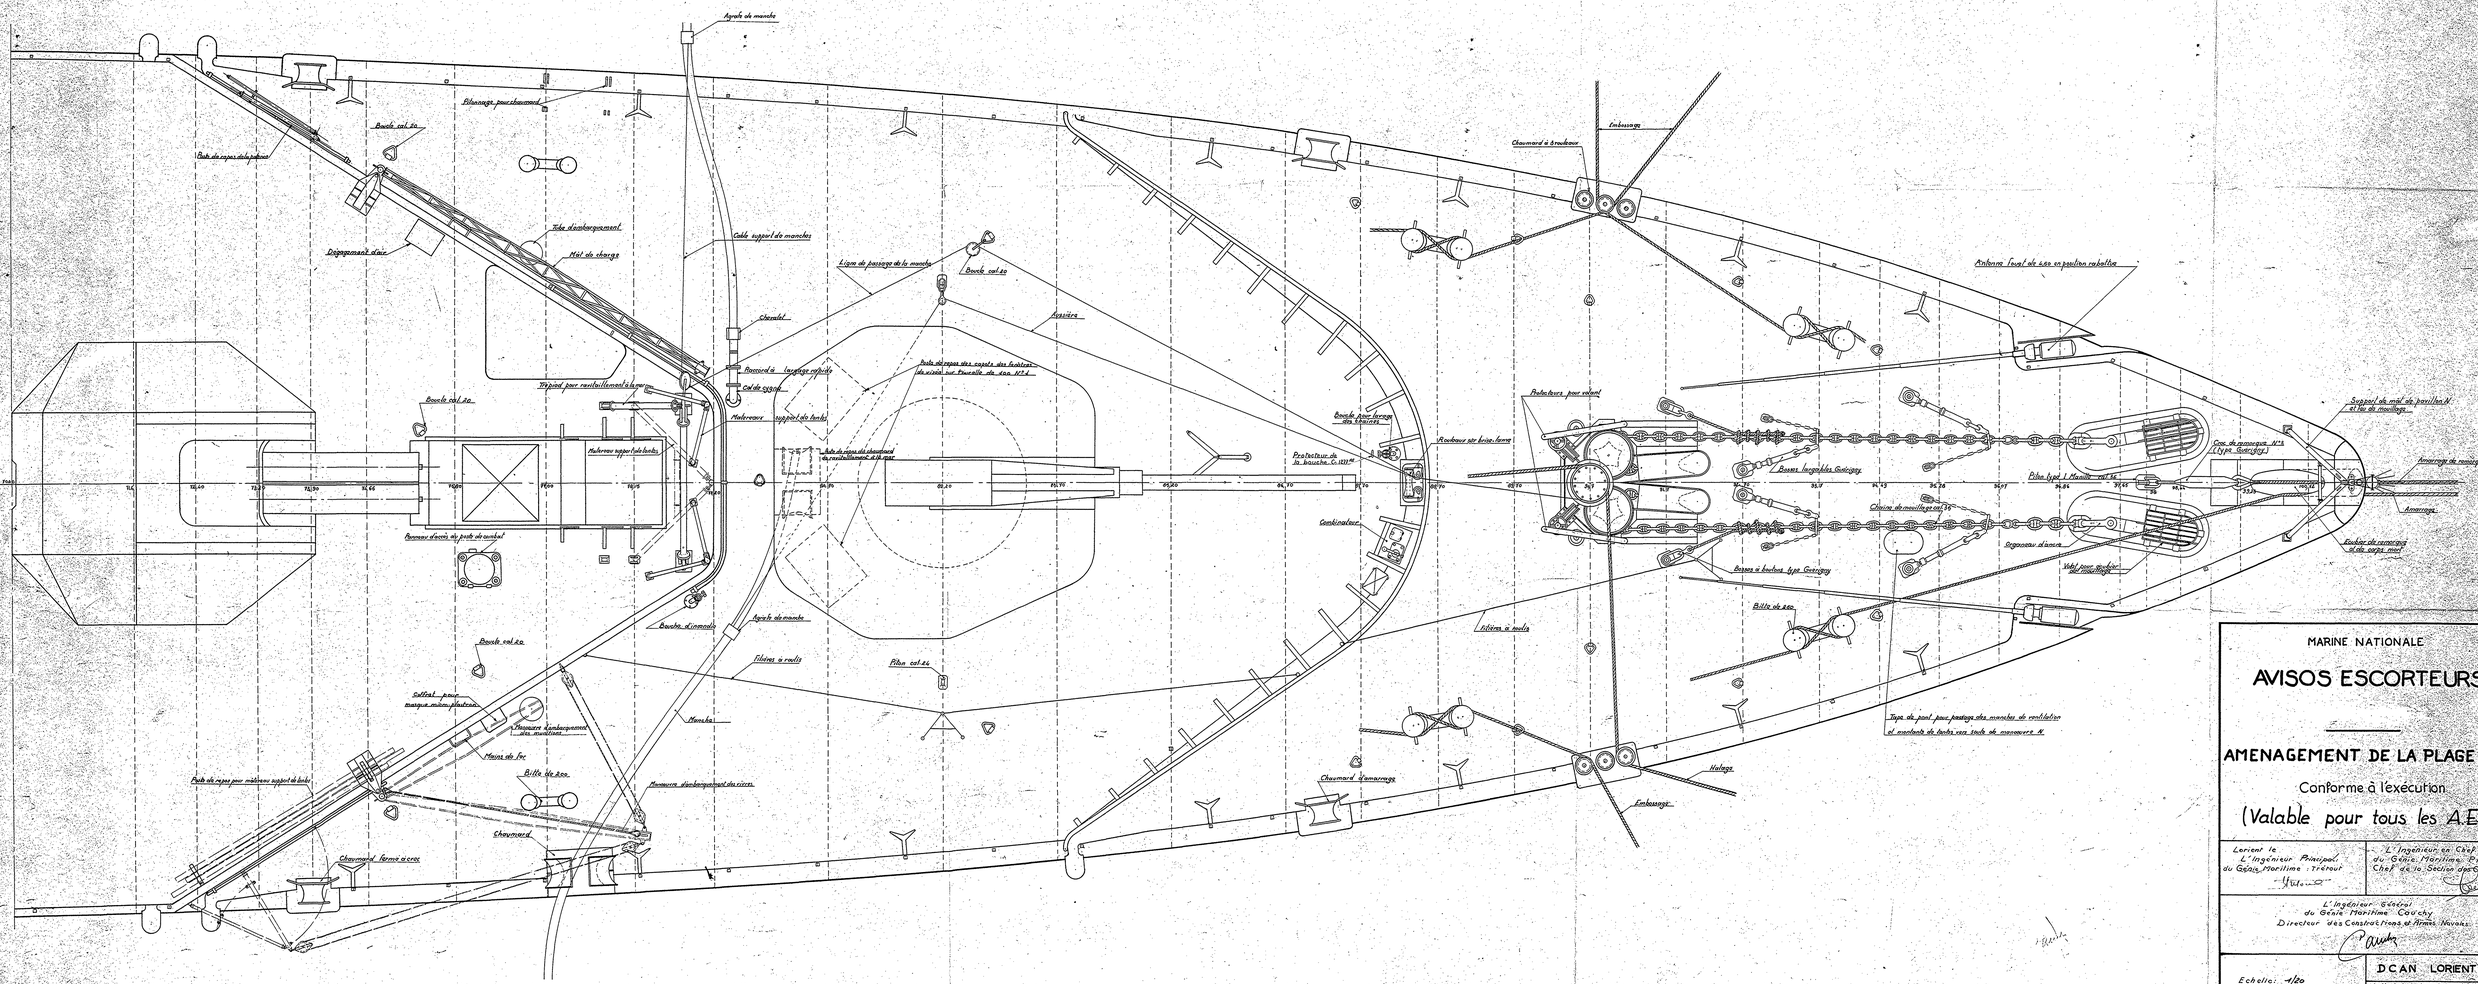

MARINE NATIONALE

AVISOS ESCORTEURS

AMENAGEMENT DE LA PLAGE AV

Conforme à l'exécution

(Valable pour tous les A.E.)

Lorient le
L'Ingénieur Principal du Génie Maritime : Trésor

L'Ingénieur en Chef du Génie Maritime, Pricaz
Chef de la Section des Constructions Navales

L'Ingénieur Général du Génie Maritime Cauchy
Directeur des Constructions et Armes Navales

Echelle: 1/20

DCAN LORIENT

PLANCHE N° 25